


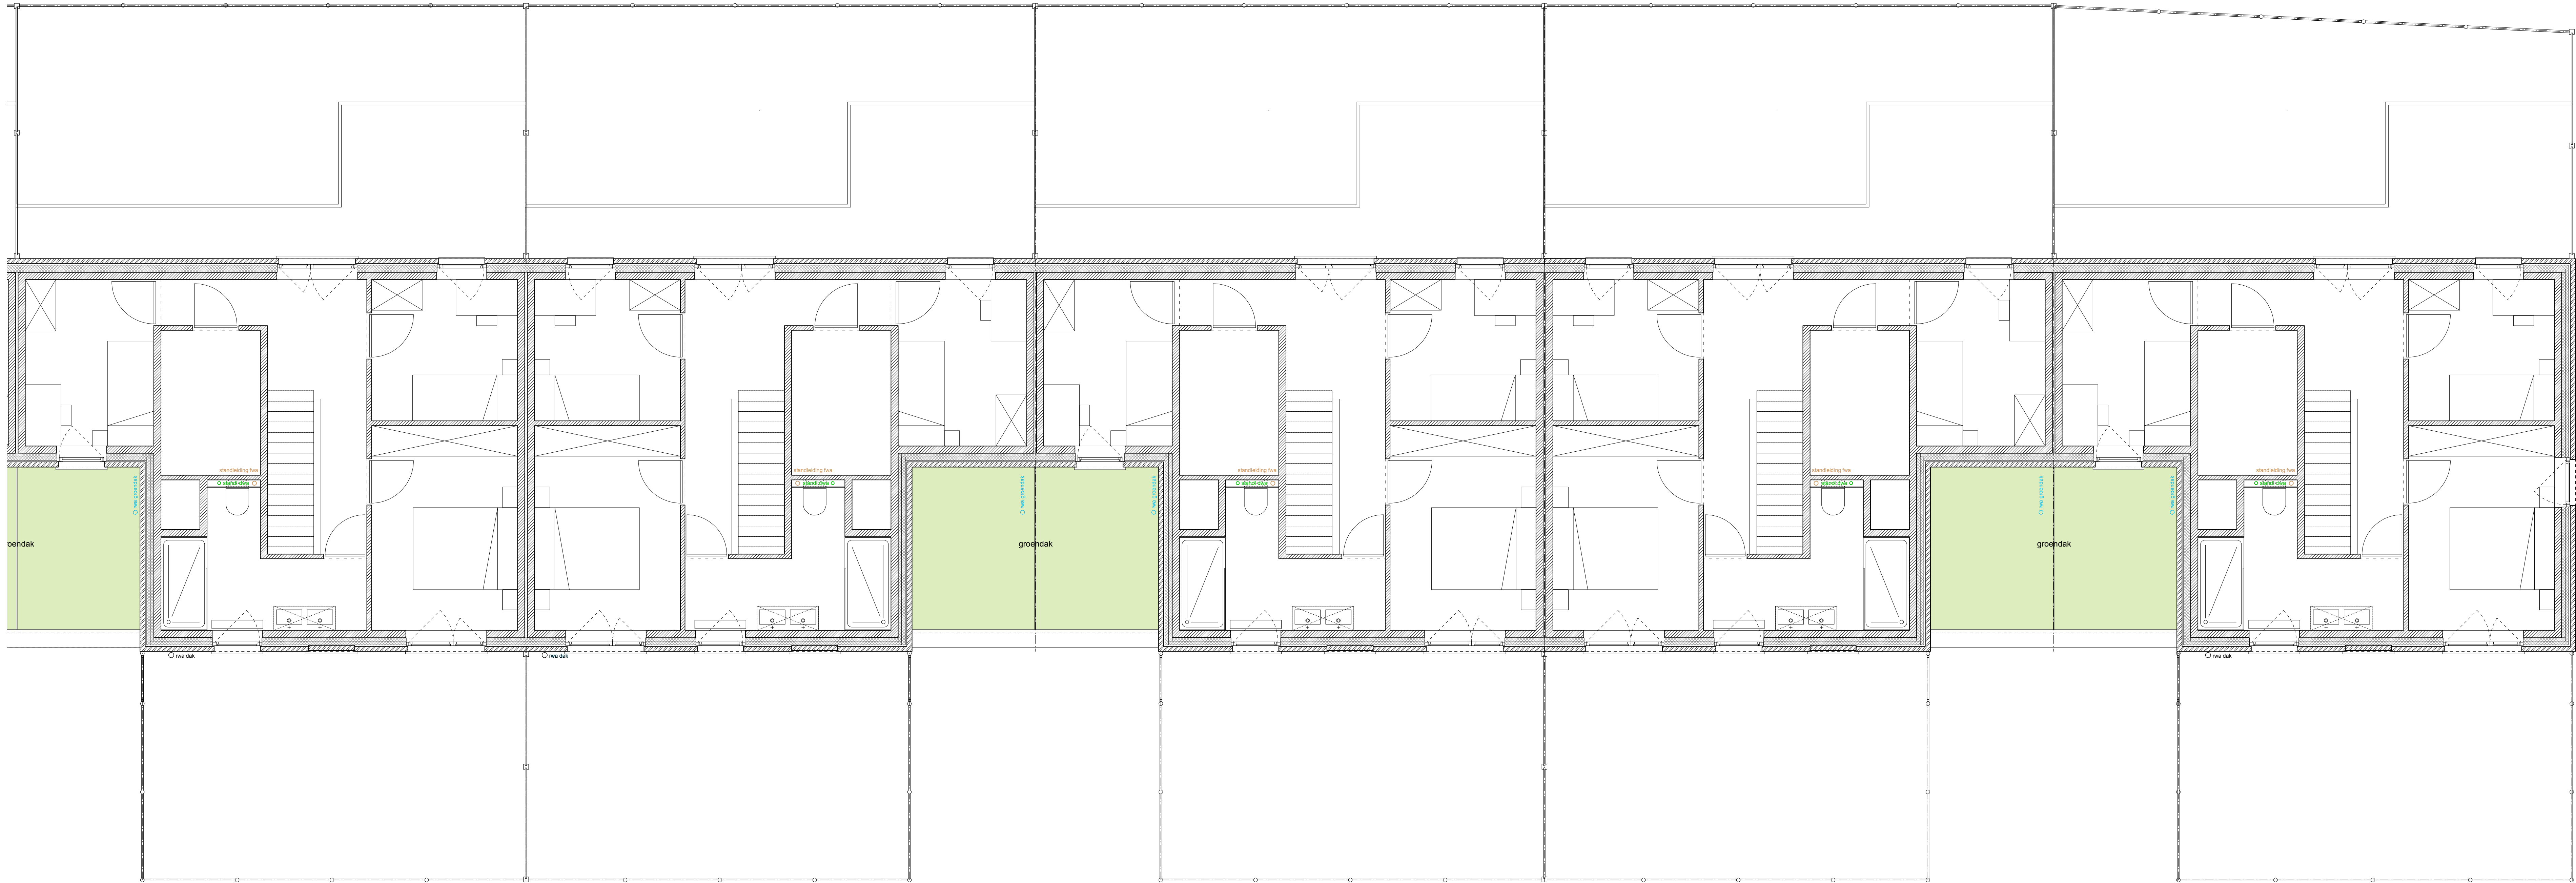

opmerkingen:

- Onduidelijkheden, onvolledigheden, tegenstrijdigheden, op en tussen de documenten opgesteld door de studiebureaus, de andere voorschriften, de richtlijnen van de fabrikant, de regels der kunst dienen opgemerkt en gemeld te worden aan het bestuur. Alle documenten, maten, passen en hoeveelheden dienen gecontroleerd te worden vooraf en tijdens de werken

wijzigingen:

- 17 04 2024: aanpassing positie deuren buitenbergingen

44 woningen - Vervlotenweg Oudenburg

Vervlotenweg 8460 Westkerke	4 ^e afd. sct. B nr. 0850/00A000 0035/00M004 0036/00A000
--------------------------------	--

AS BUILT

PLANNEN TYPE KOOP: VERDIEPING 1 M->Q			K 3/6 bis
1/50	03 06 2025	dm	

tussengood architectuur - stedenbouw v.o.o. Stokkelaan 21 8400 Oostende 059 50 12 40	ARCHITECT
BOYDENS engineering Tortoulesseweg 109 8210Zedelgem 050 83 13 20	IR. TECHNIEKEN
COBE bv studiebureau Rijsselstraat 236 8200 Brugge 051 31 67 00	IR. STABILITEIT
ACOVEX bvba Steenstraat 12 8480 Ichtegem 050 22 22 03	VEILIGHEIDS- COÖRDINATOR
ACOVEX bvba Steenstraat 12 8480 Ichtegem 050 22 22 03	EPB VERSLAGGEVER
WOONSPRONG bv Seringestraat 21A 8400 Oostende 059 47 10 73	BOUWHEER