


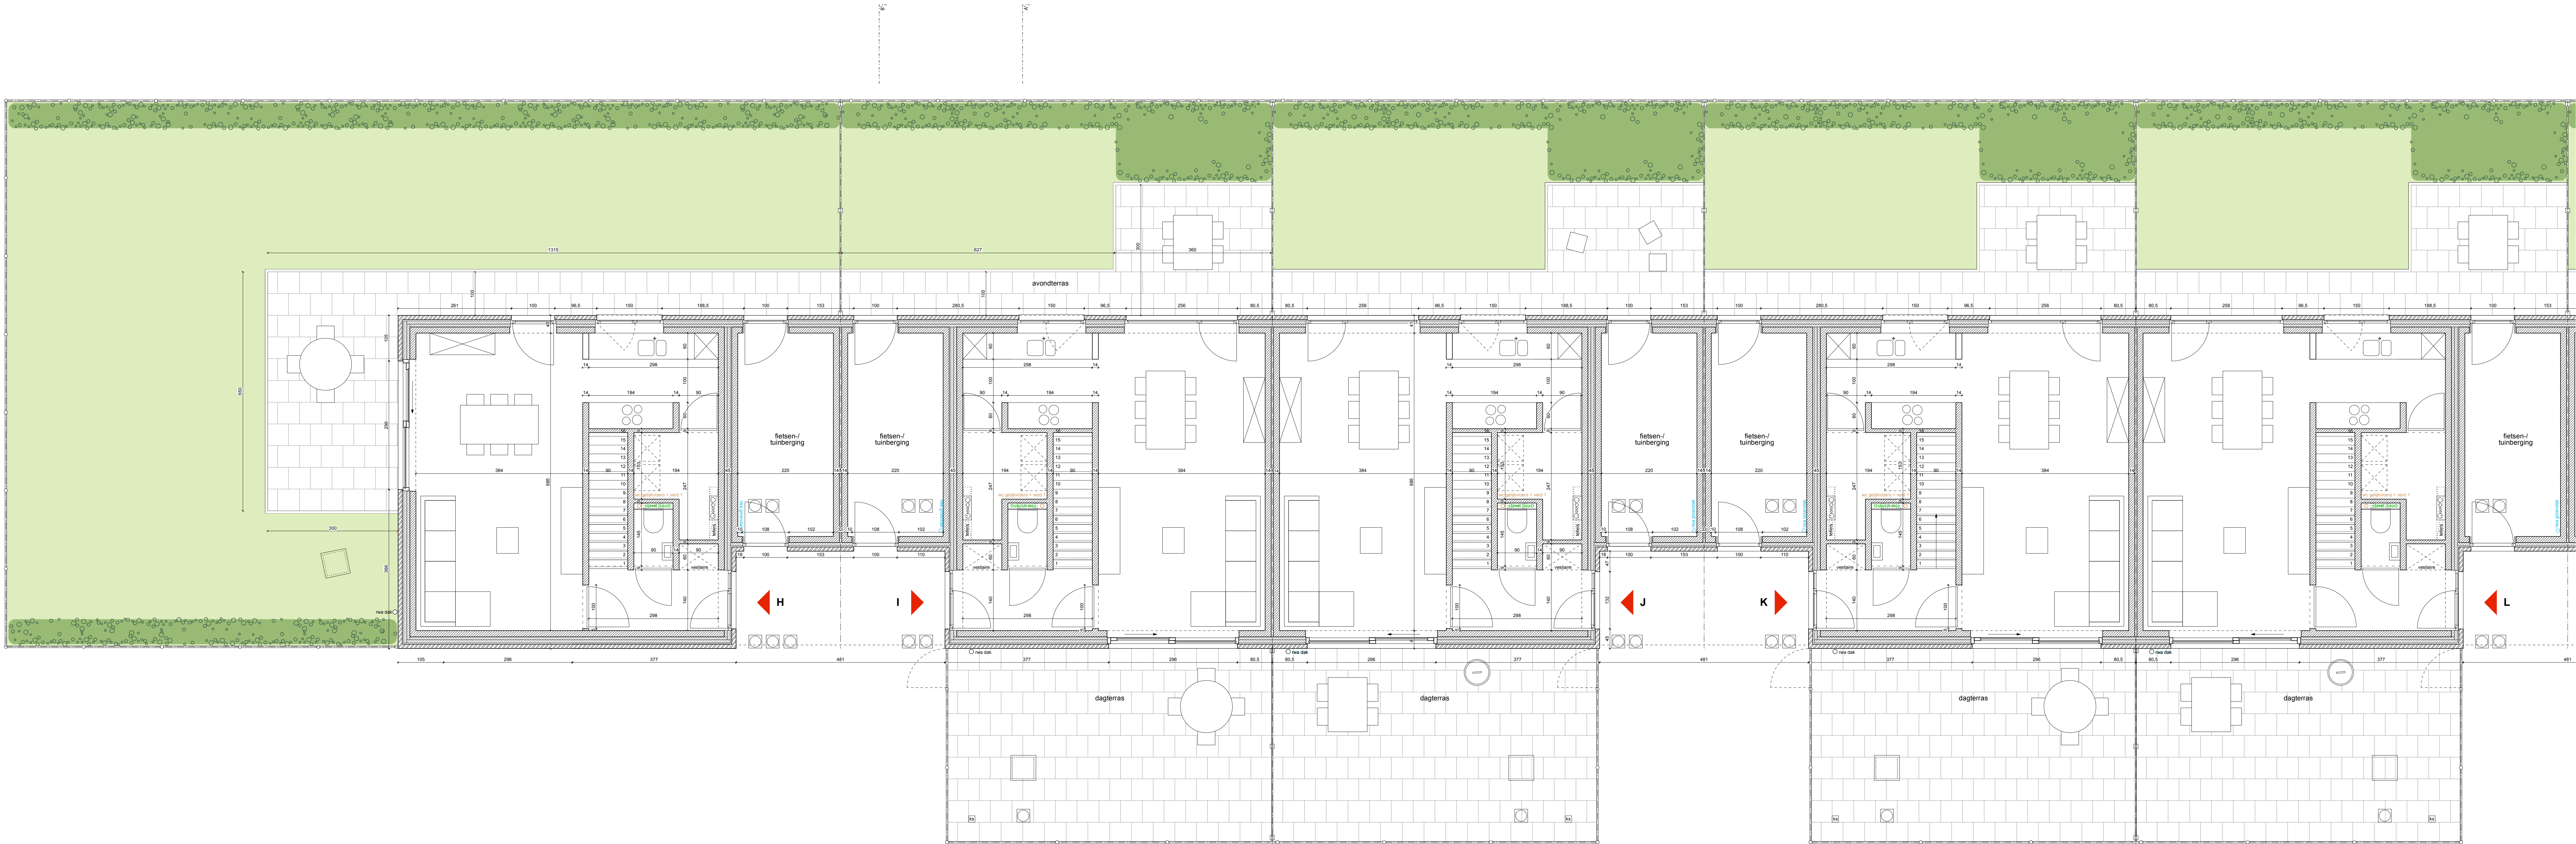

opmerkingen:
- Onduidelijkheden, onvolledigheden, tegenstrijdigheden, op en tussen de documenten opgesteld door de studiebureaus, de andere voorschriften, de richtlijnen van de fabrikant, de regels der kunst dienen opgemerkt en gemeld te worden aan het bestuur. Alle documenten, maten, passen en hoeveelheden dienen gecontroleerd te worden vooraf en tijdens de werken

wijzigingen:
- 17 04 2024: aanpassing positie deuren buitenbergingen

44 woningen - Vervlotenweg Oudenburg

Vervlotenweg 8460 Westkerke 4° afd. sct. B nr. 0850/00A000 0035/00M04 0036/00A000

AS BUILT

PLANNEN TYPE KOOP: GELUKVLOERS H->L			K 2/6
1/50	03 06 2025	dm	

tussengooed architectuur - stedenbouw v.o.o. Stokkelaan 21 8400 Oostende 059 50 12 40	ARCHITECT
BOYDENS engineering Torhoustersteeweg 109 82102 edelgem 050 83 13 20	IR. TECHNIKEN
COBE v.o. studiebureau Rijzelstraat 236 8200 Brugge 050 37 67 00	IR. STABILITEIT
ACOVEX v.o.a Steenstraat 12 8480 Ichtegem 050 22 22 03	VEILIGHEIDS- COÖRDINATOR
ACOVEX v.o.a Steenstraat 12 8480 Ichtegem 050 22 22 03	EPB VERSLAGGEVER
WOONSPRONG v.o. Seringestraat 21A 8400 Oostende 059 47 10 75	BOUWHEER